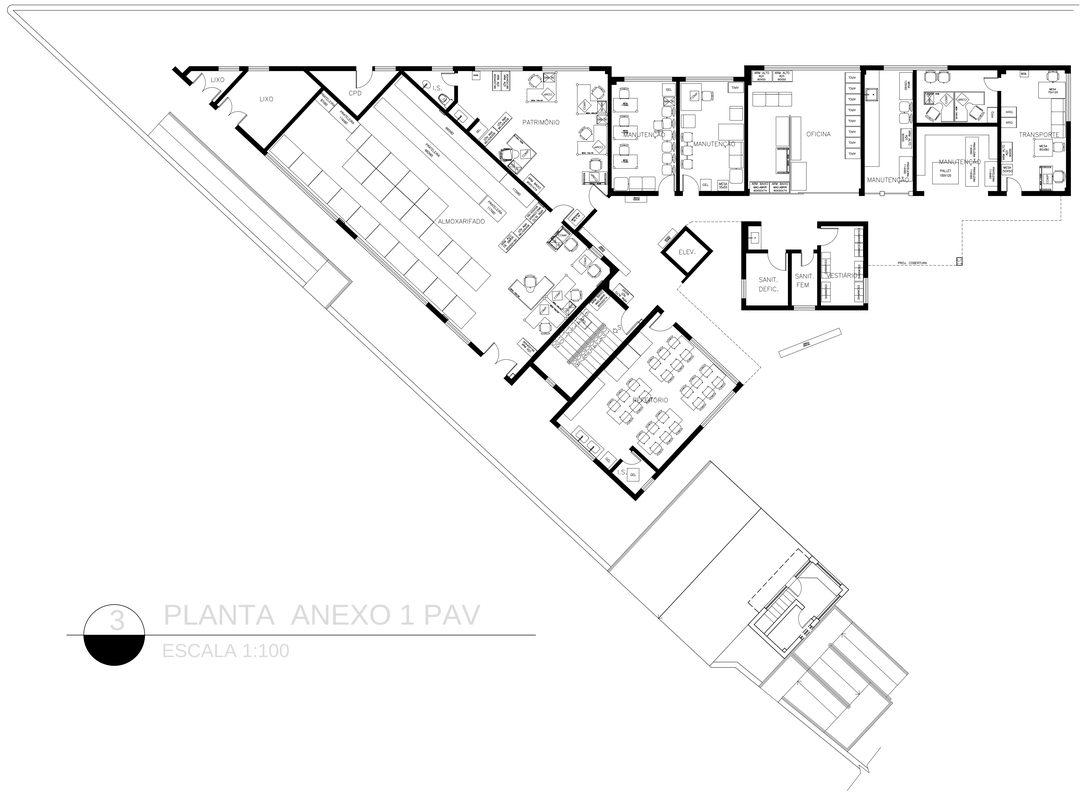

3 PLANTA ANEXO 1 PAV

ESCALA 1:100

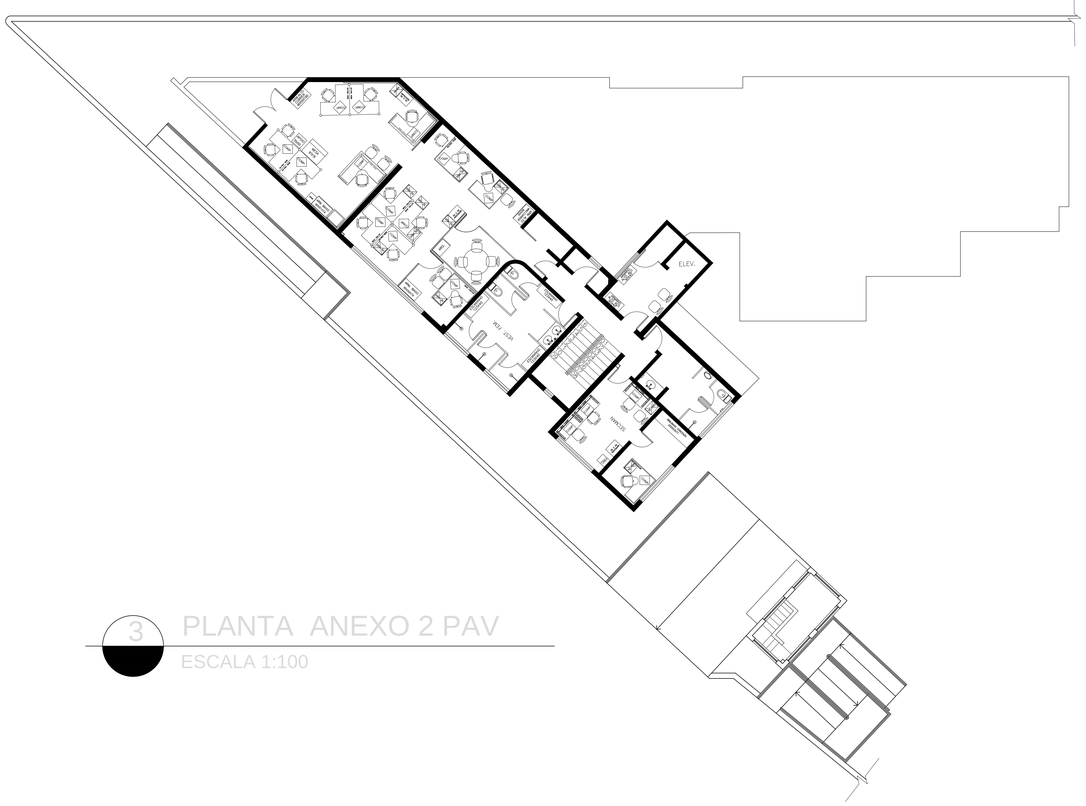

3 PLANTA ANEXO 2 PAV

ESCALA 1:100

REVISÃO:	DESCRIÇÃO:	DATA:	RESPONSÁVEL:
R00	EMISSÃO INICIAL	21/03/19	RAYANNE BARBOSA RODRIGO FERNANDES

CÂMARA MUNICIPAL DE BELO HORIZONTE

PROJETO ARQUITETÔNICO– AS BUILT

CONTEÚDO: *ANEXO*

RESPONSÁVEL TÉCNICO	ESCALA	DATA	DESENHISTA	FOLHA
EYMARD BENTO JUNIOR	1:100	MARÇO/19	RAYANNE BARBOSA RODRIGO FERNANDES	04/04

FORMATO A0

CMBH_PROJETO ARQUITETÔNICO_ANEXO_AS BUILT.dwg